



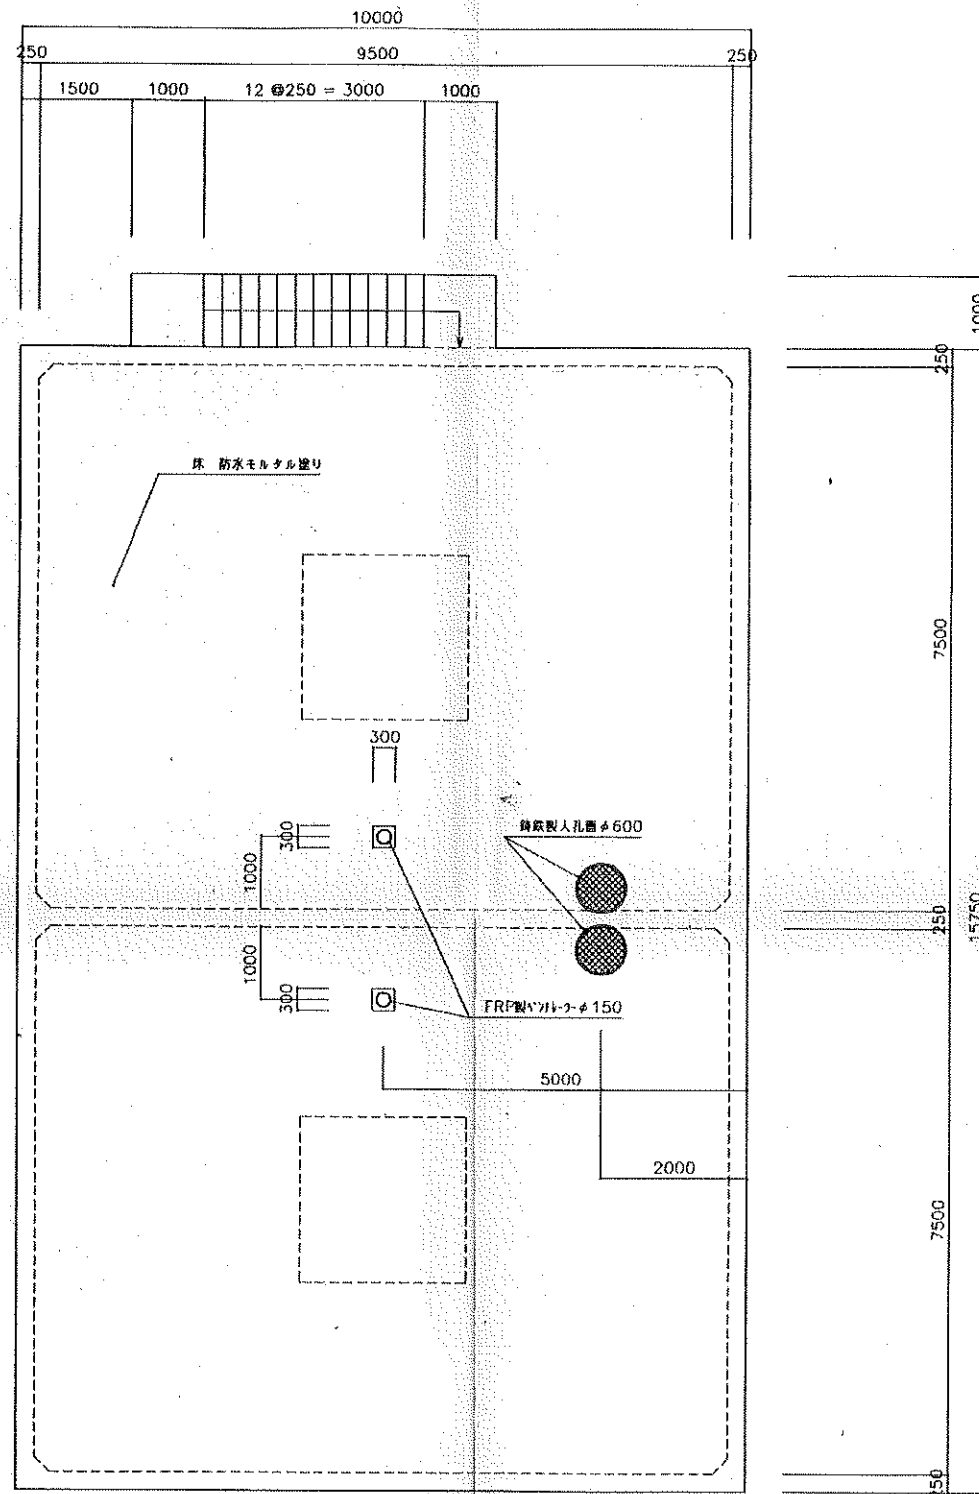


平面図 S=1/50

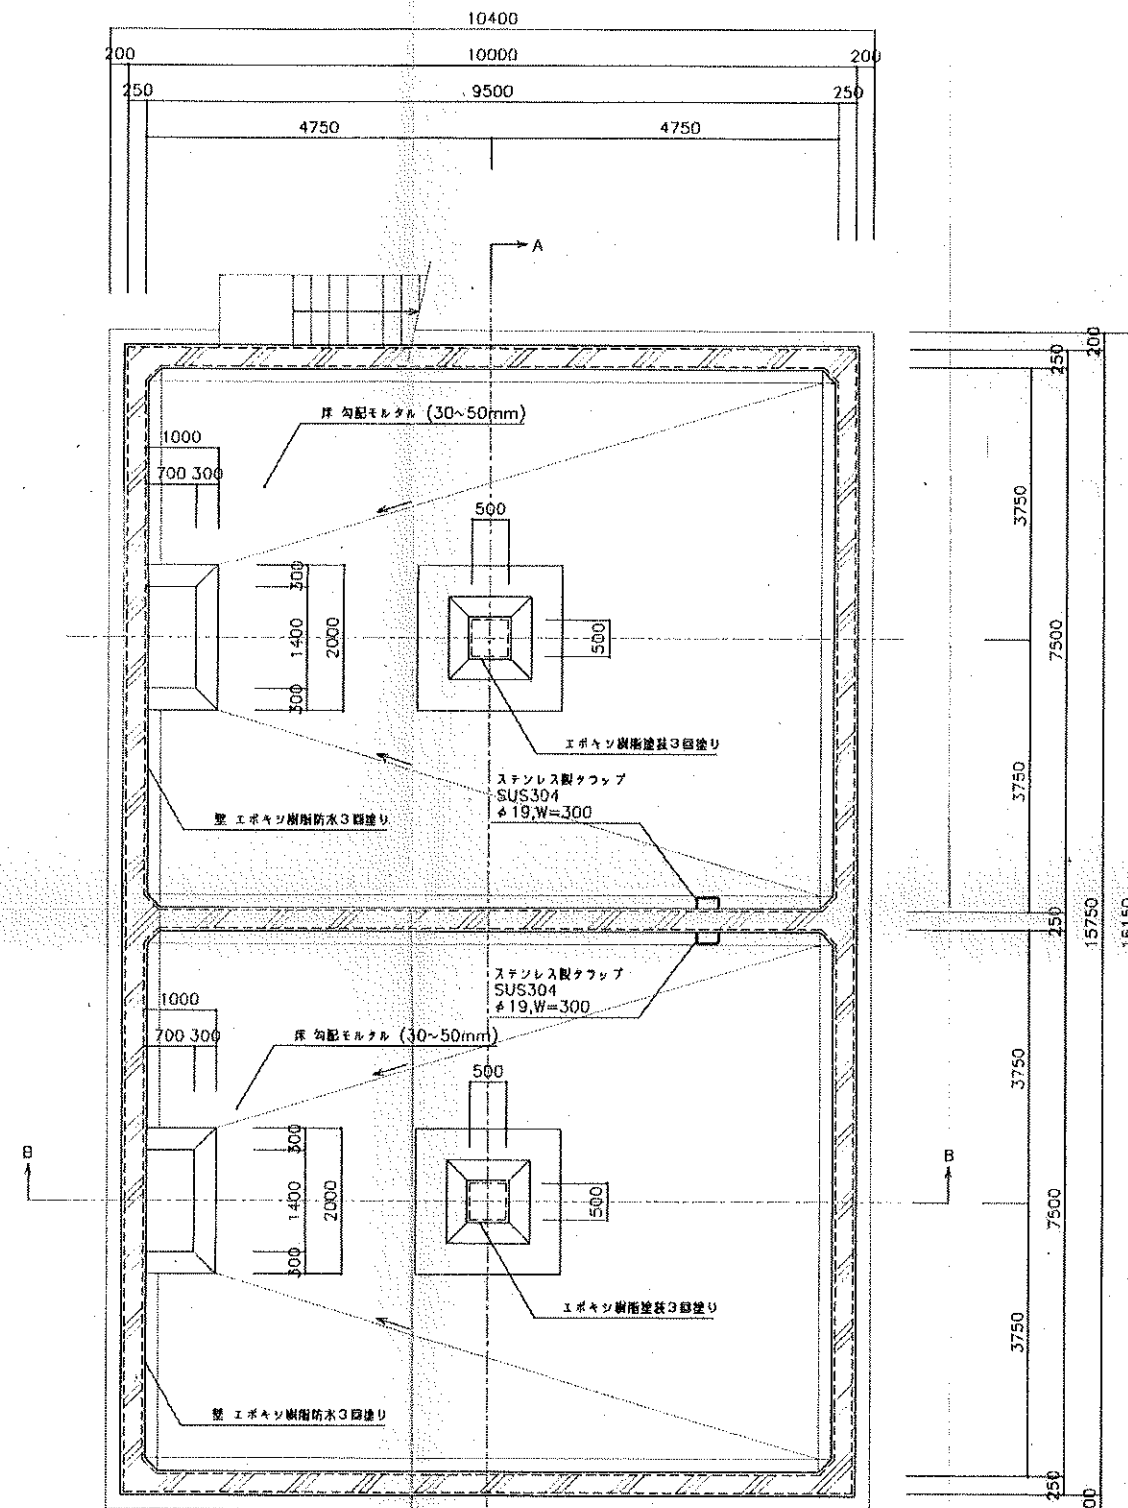


平面図 S=1/50

島ヶ原第1配水池 (420m³)


島ヶ原村 配水池 工事 概要	
図面の名称	図面番号
配水池平面図・平断面図	40/52
測量	平成 年 月 日 終了
設計	氏名
製図	氏名
監理	氏名
主管課長	主管課主任
完成 図面	

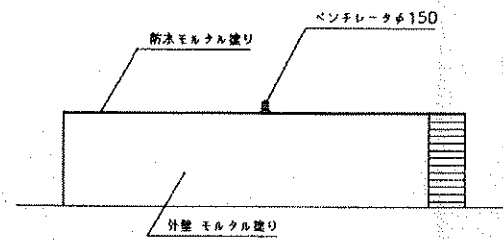


北立面図 S=1/100

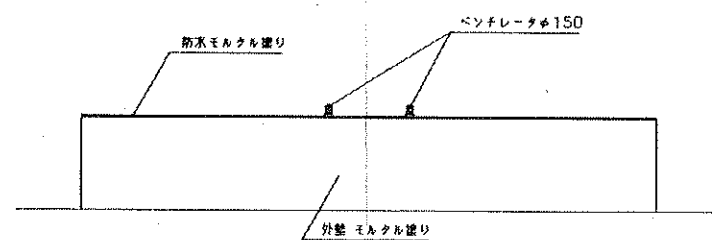


東立面図 S=1/100

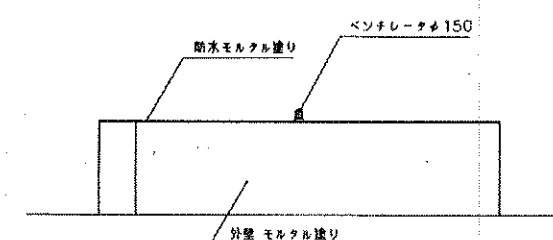


南立面図 S=1/100

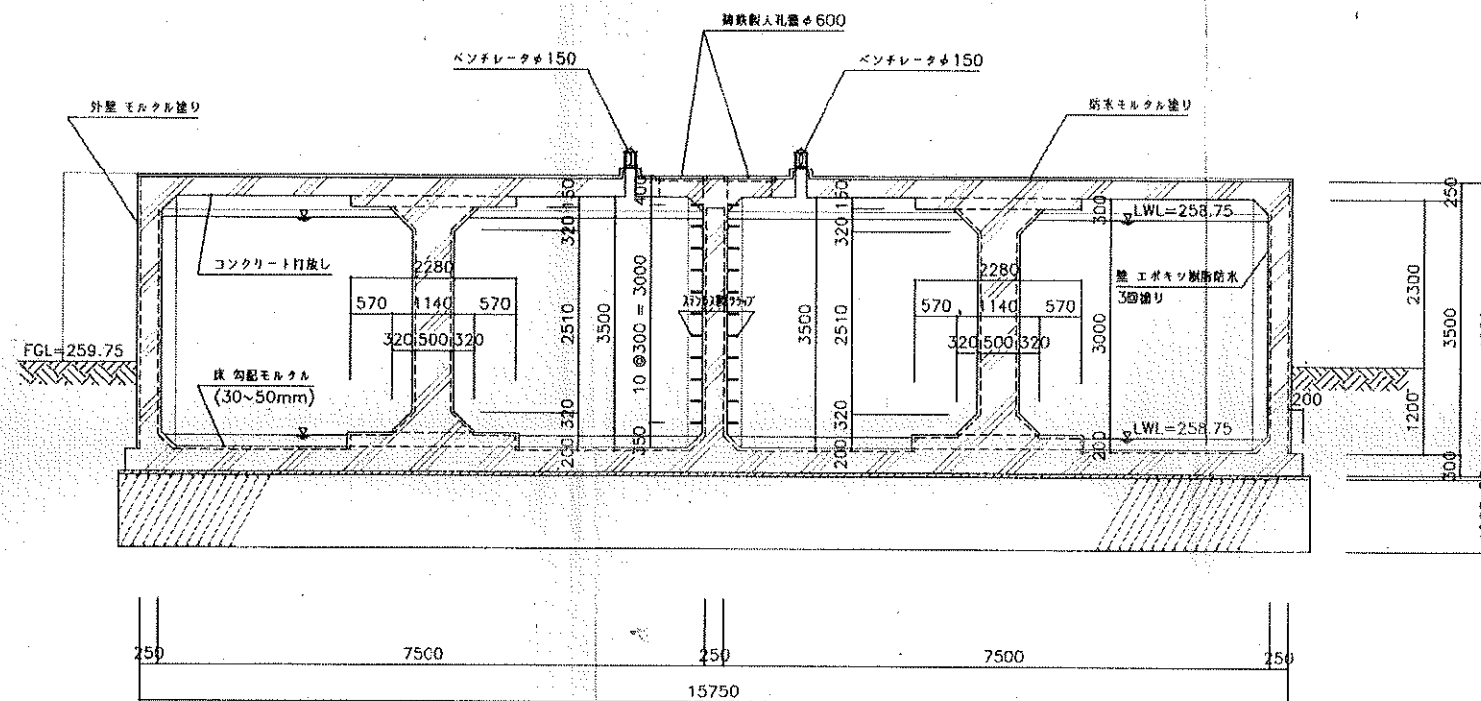

A-A断面図 S=1/50

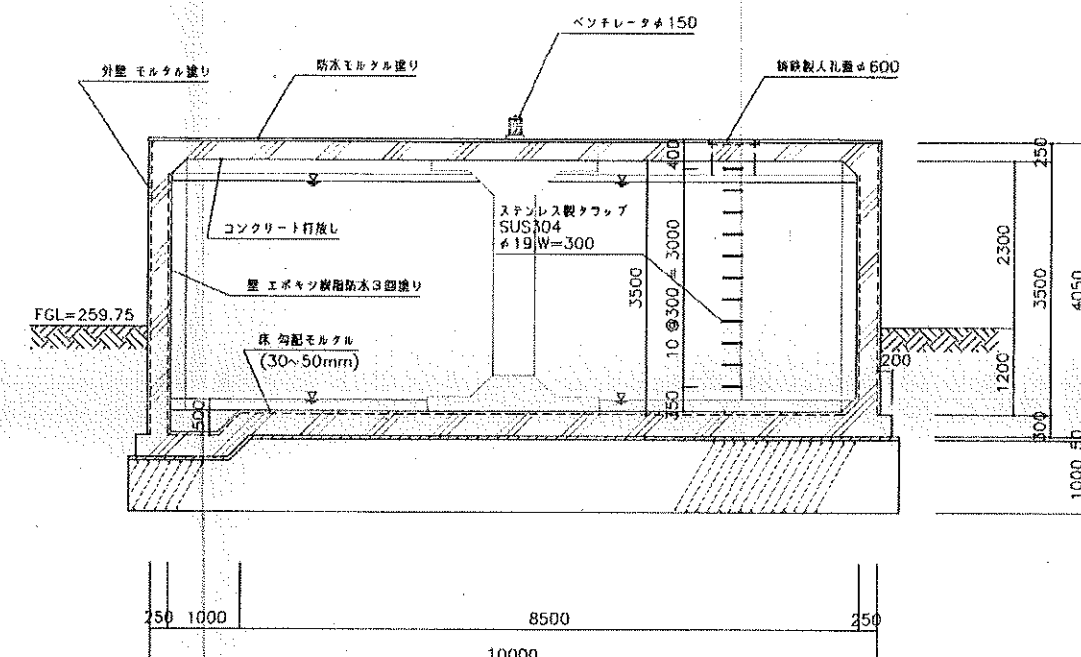


B-B断面図 S=1/50

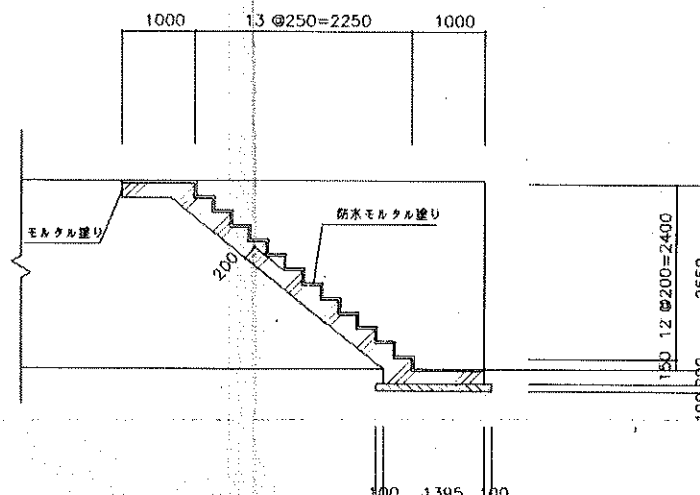


階段断面図 S=1/50

島ヶ原第1配水池 (420m³)


島ヶ原村簡易水道事業	
図面の名称	図面番号
配水池立面図・断面図	41/52
測量	平成 年 月 日終了
設計	氏名
製図	氏名
図録写	氏名
主管課長	主管課主任
完成図面	

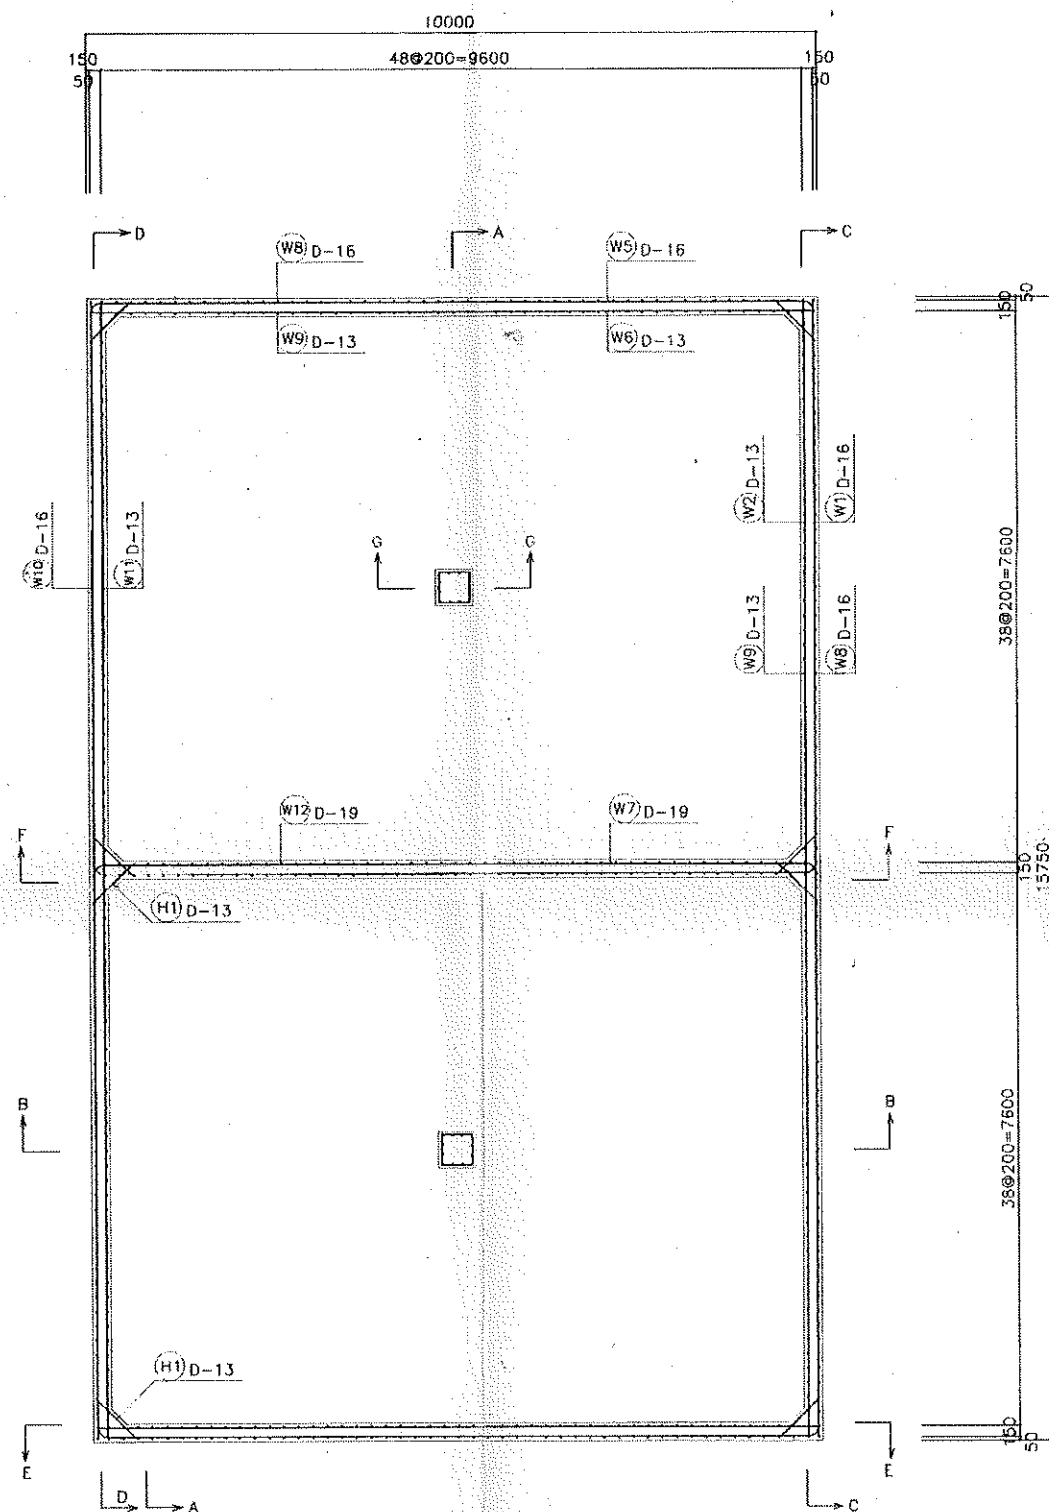

平断面配筋図 S=1/50

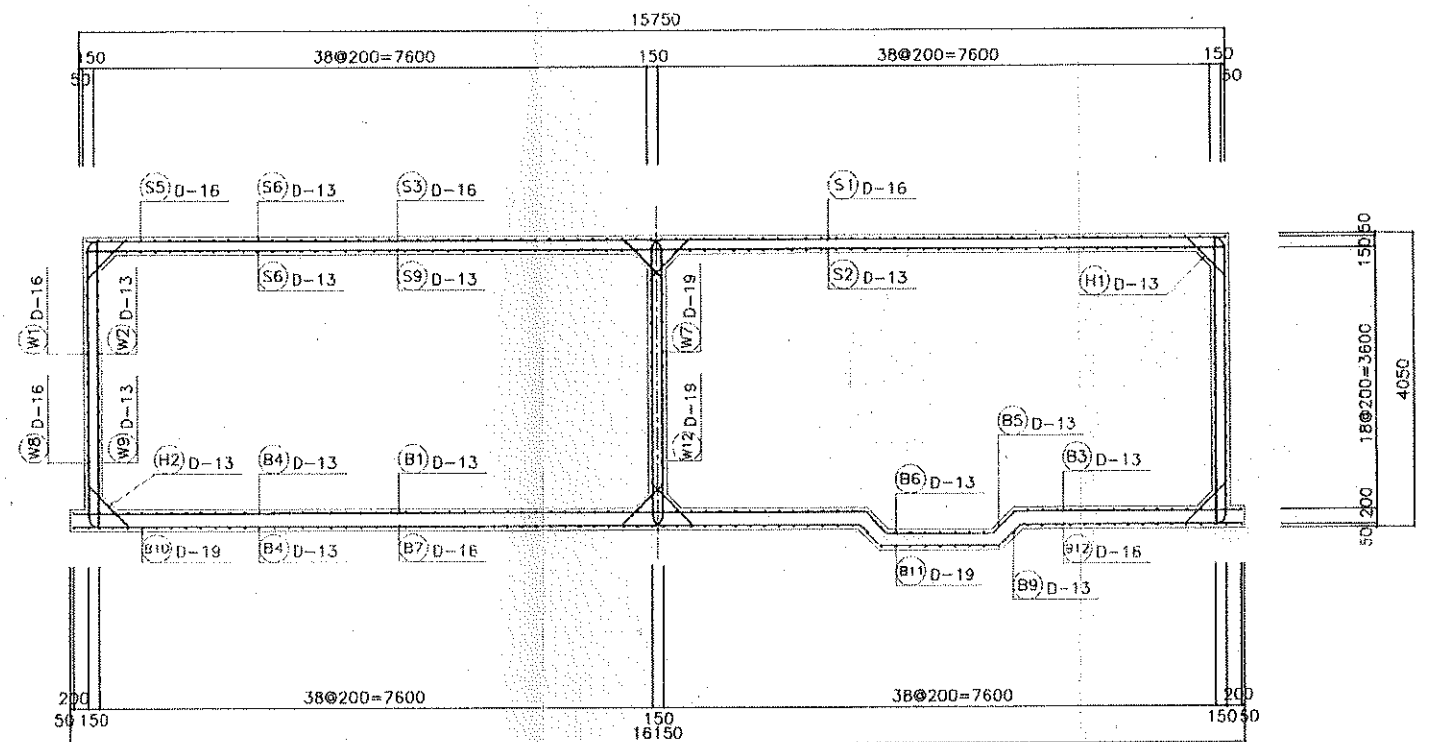


A-A断面配筋図 S=1/50

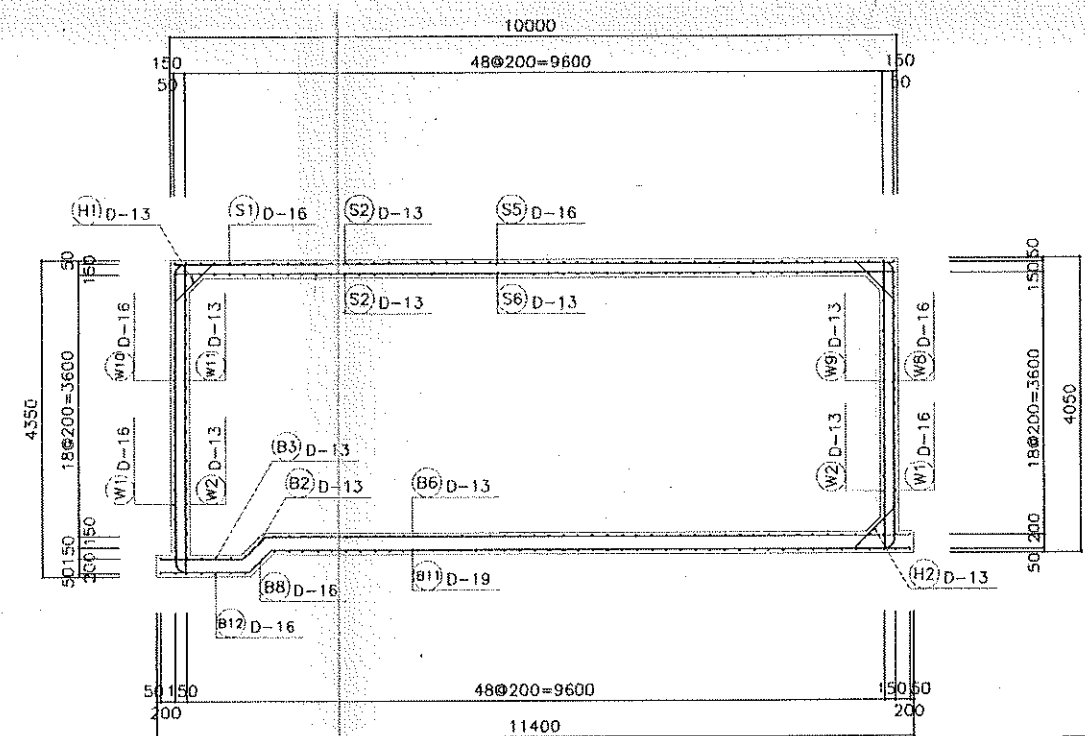


B-B断面配筋図 S=1/50

島ヶ原第1配水池 (420m³)

島ヶ原第1配水池 (420m ³)	
図面の名称	図面番号
配水池断面配筋図	42/52
測量	平成 年 月 日 終了
設計	氏名
製図	氏名
監工	氏名
主 管 課 長	主 管 課 主 任
完 成 図 面	

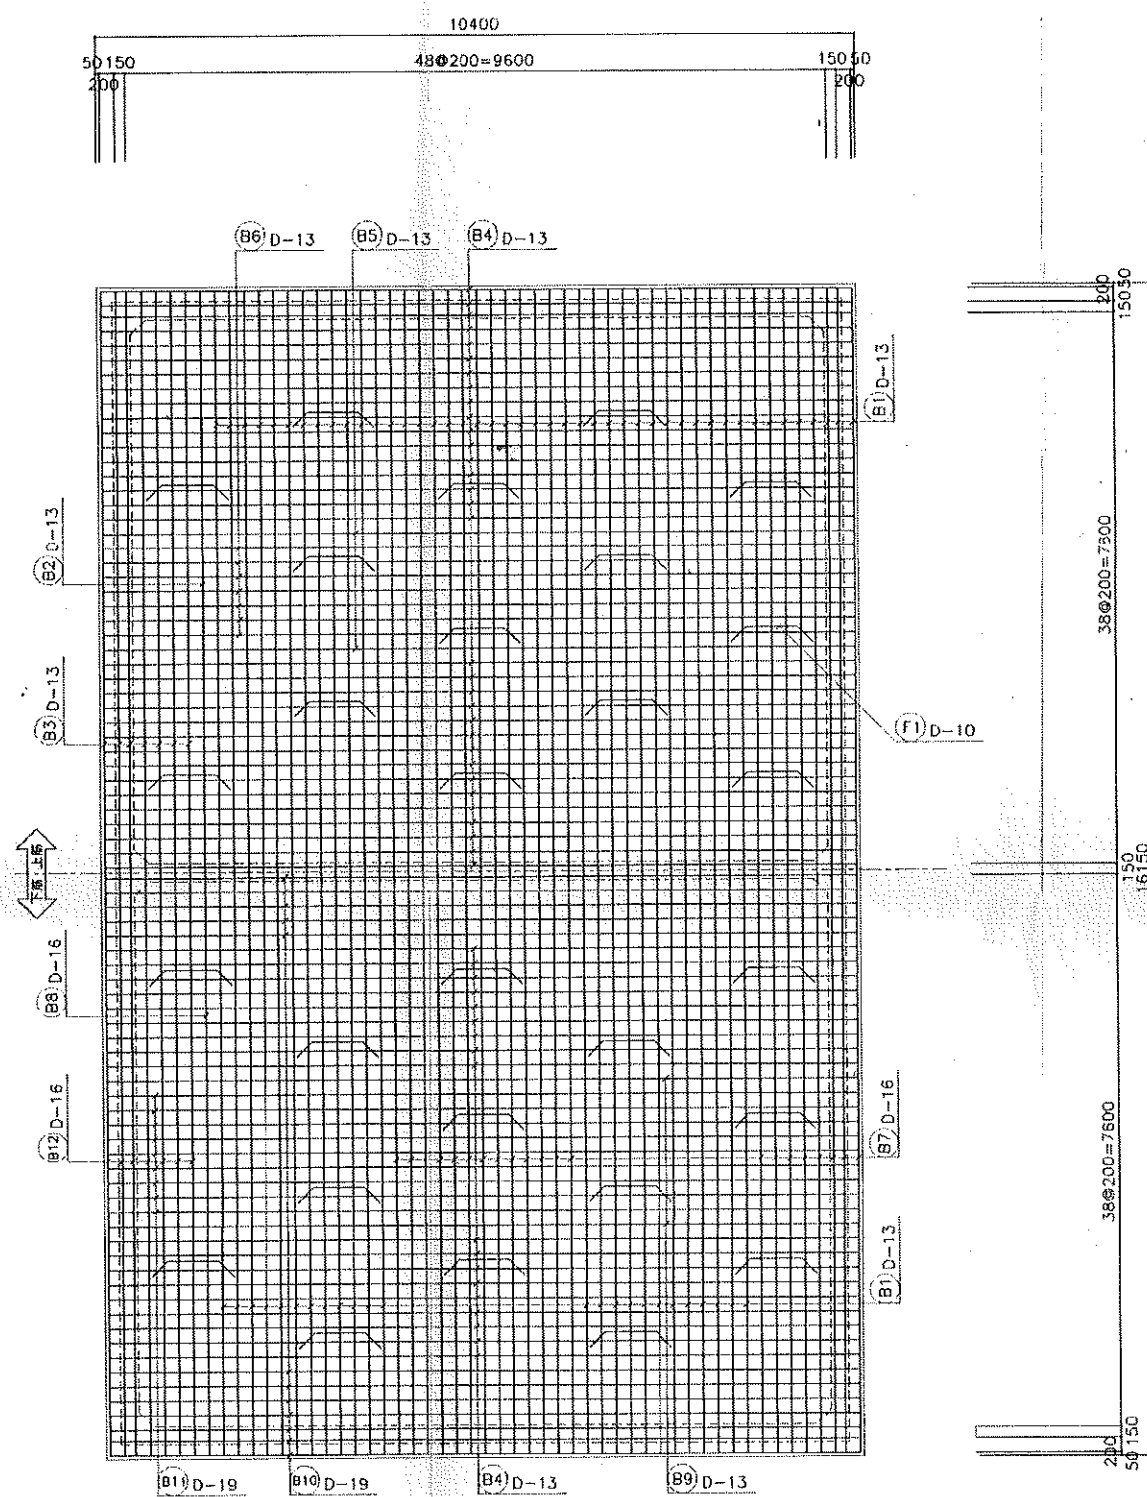








ベース配筋展開図 S=1/50

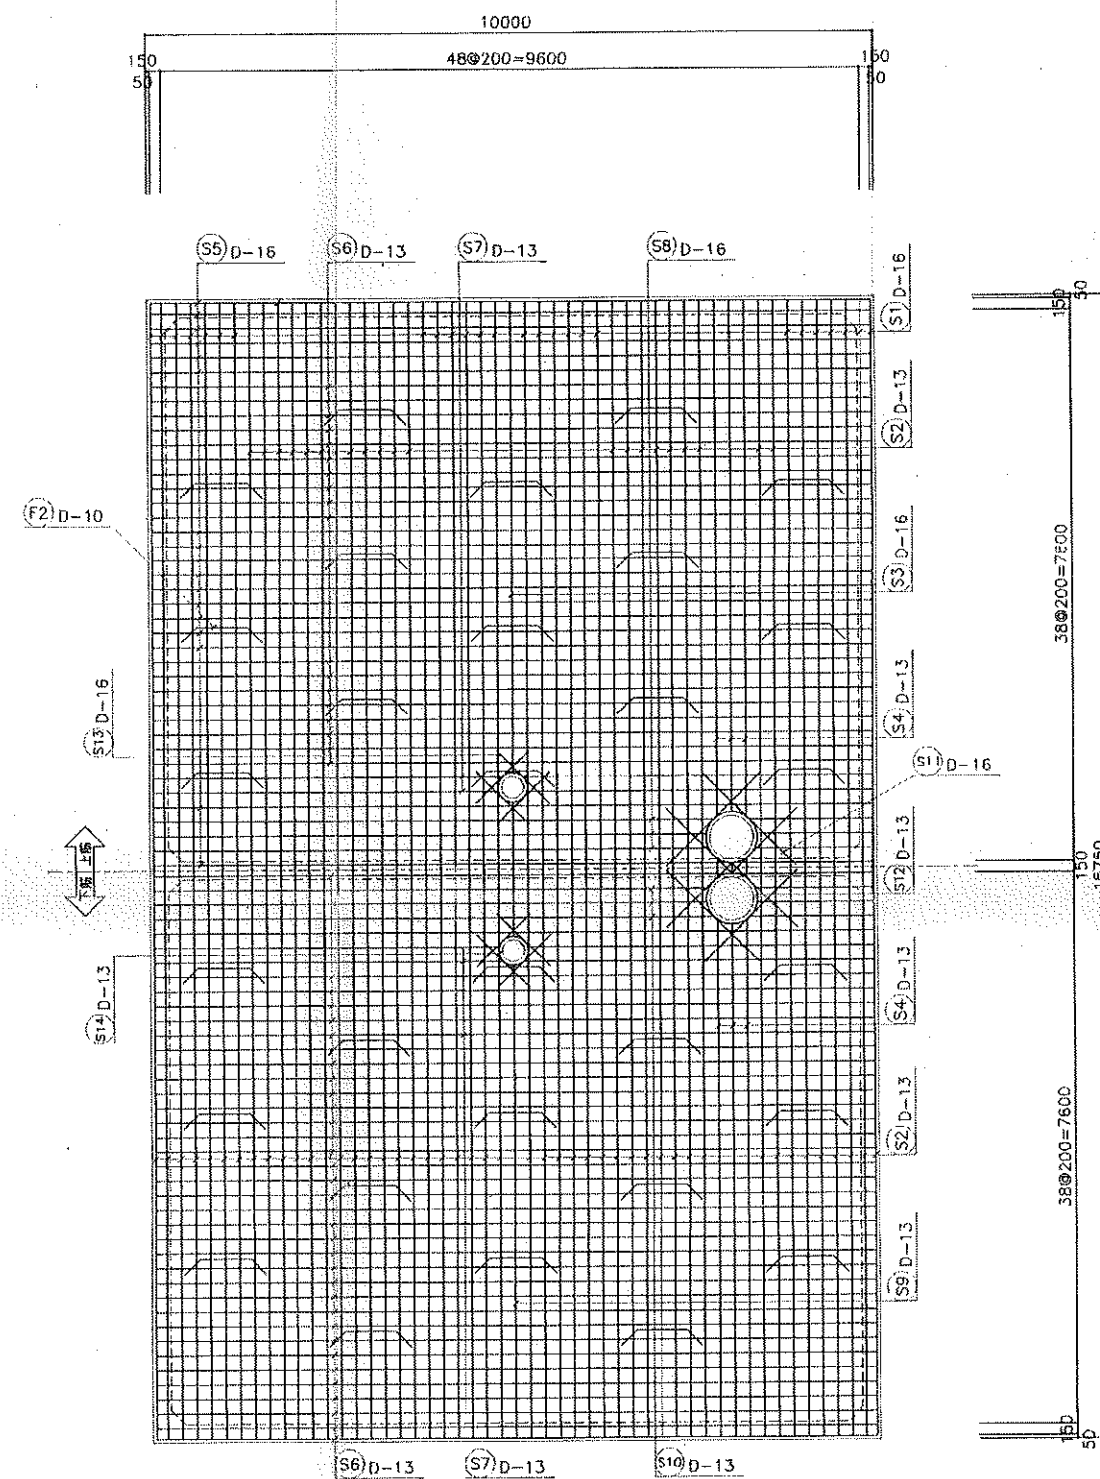



スラブ配筋展開図 S=1/50

島ヶ原第1配水池 (420m³)

島ヶ原第1配水池		図面番号
配水池配筋展開図(1)		43/52
制 定	平成 年 月 日 終了	
設 計	氏 名	
製 図	氏 名	
図 録 写	氏 名	
主 管 課 長		主管課主任
完 成 図 面		

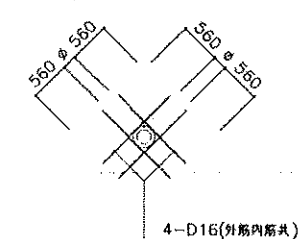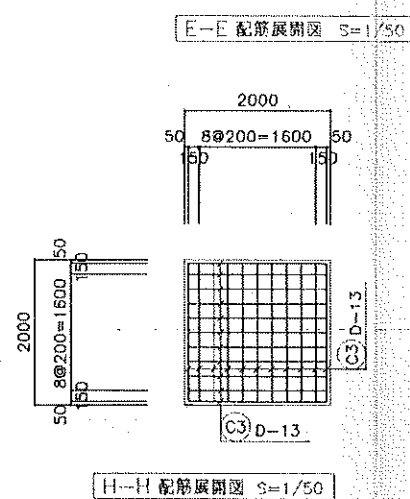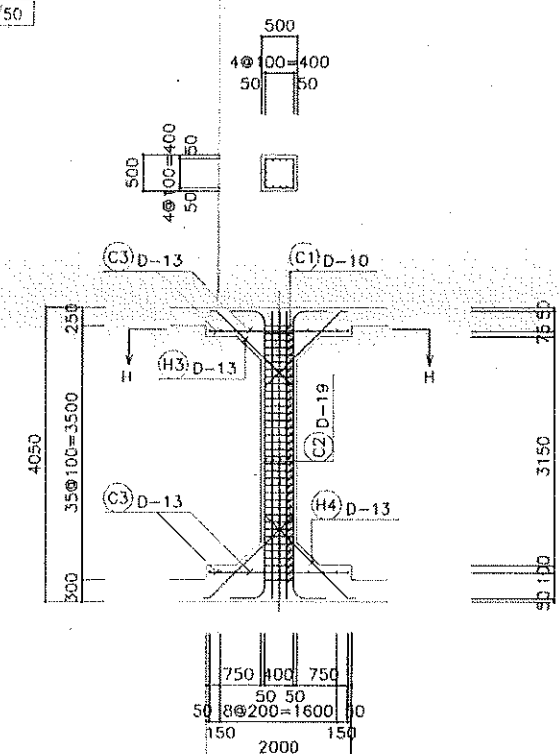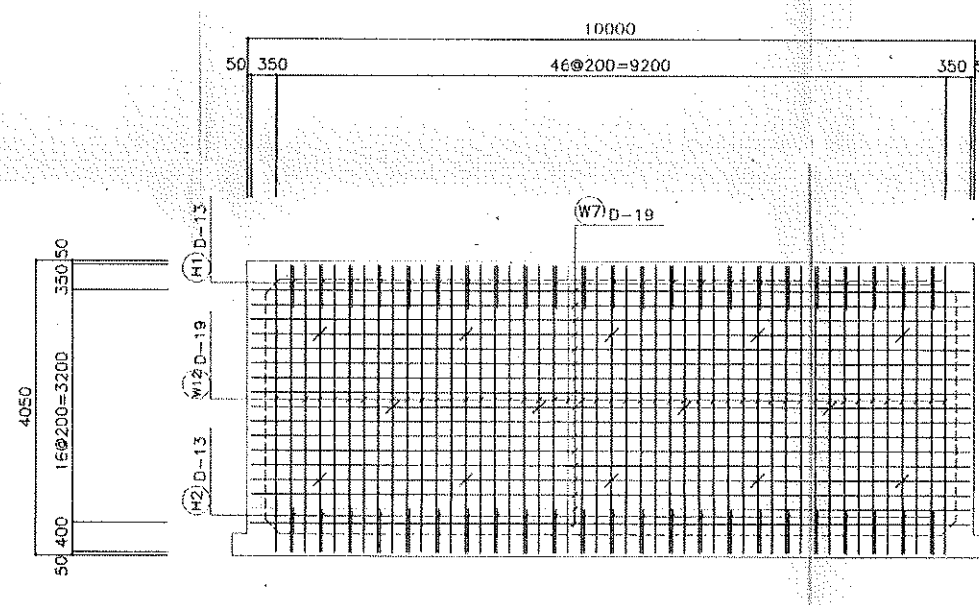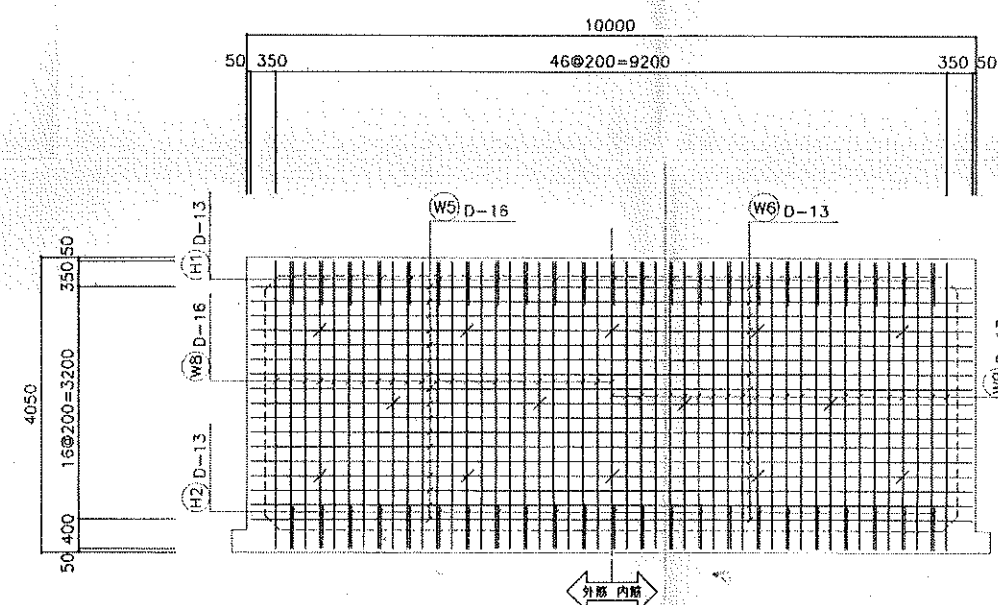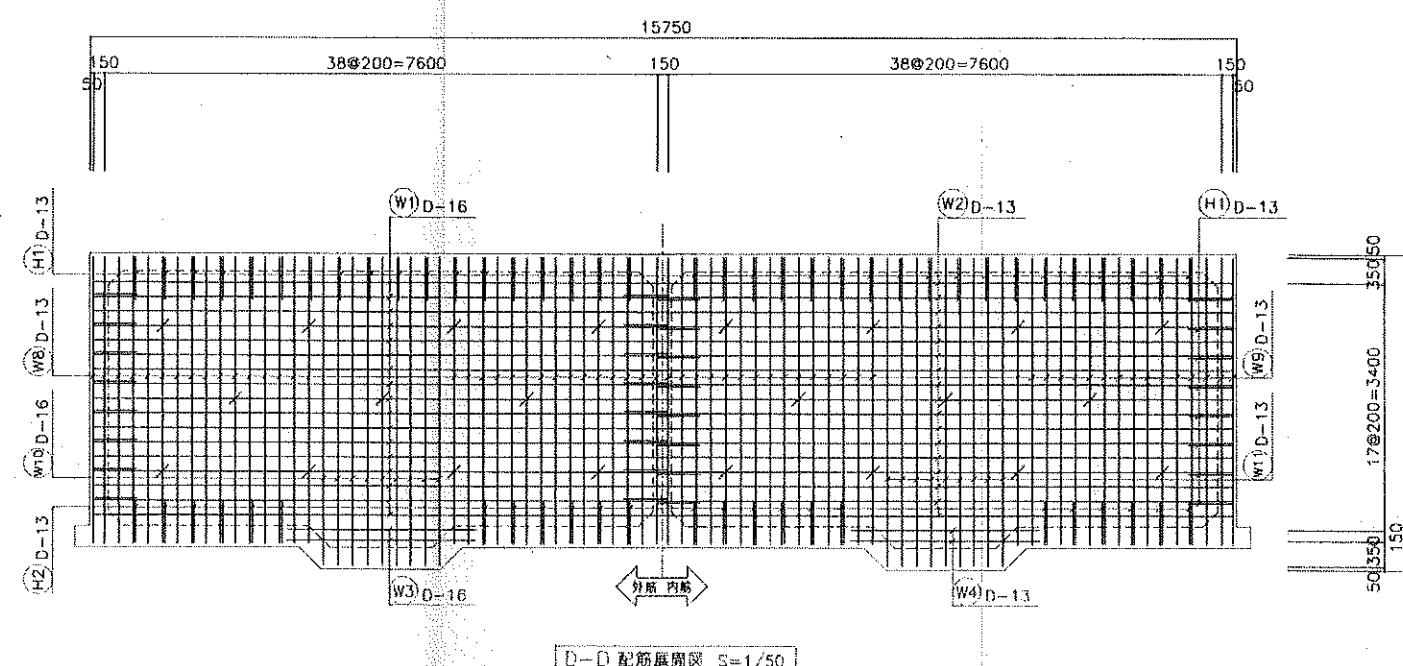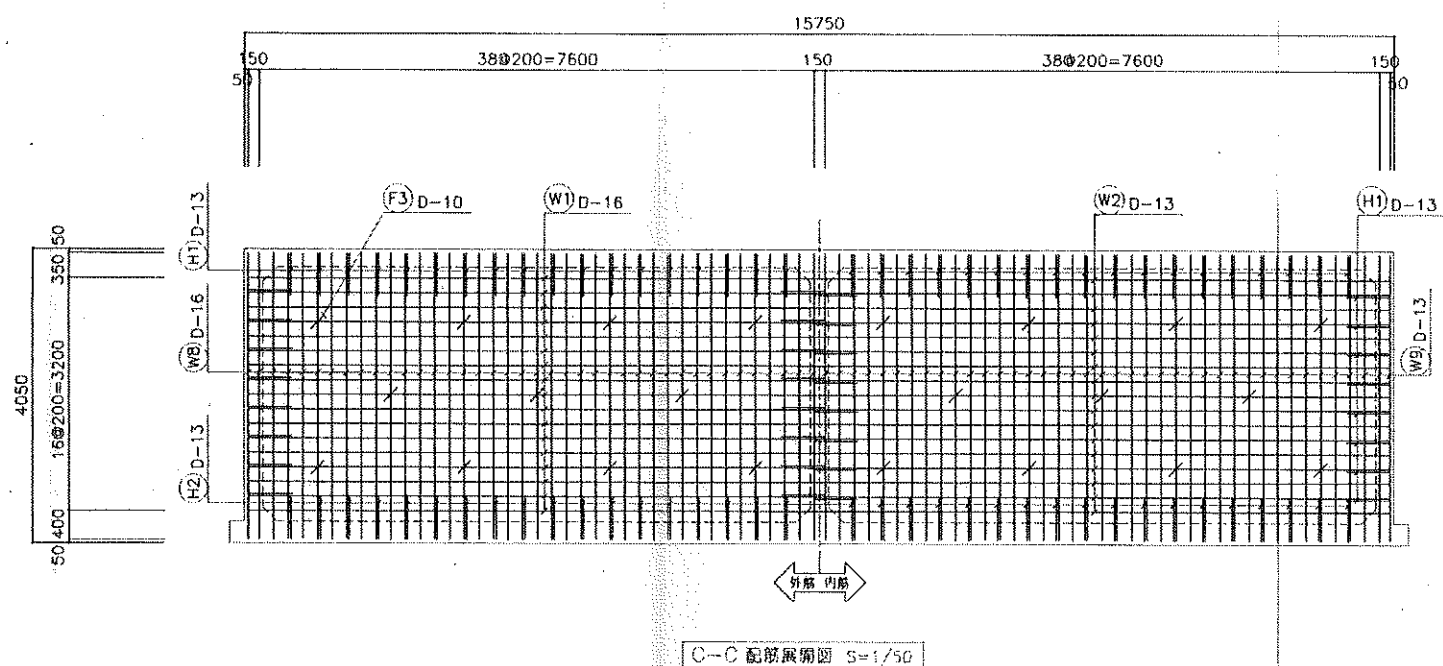
島ヶ原第1配水池 (420m³)

鳥ヶ原村簡易水道事業	
図面の名称	図面番
配水池配筋展開図(2)	44/52
測量	平成 年 月 日終
	氏名
設計	氏名
製原図	氏名
図様写	氏名
主管課長	主管課主任
完成図面	

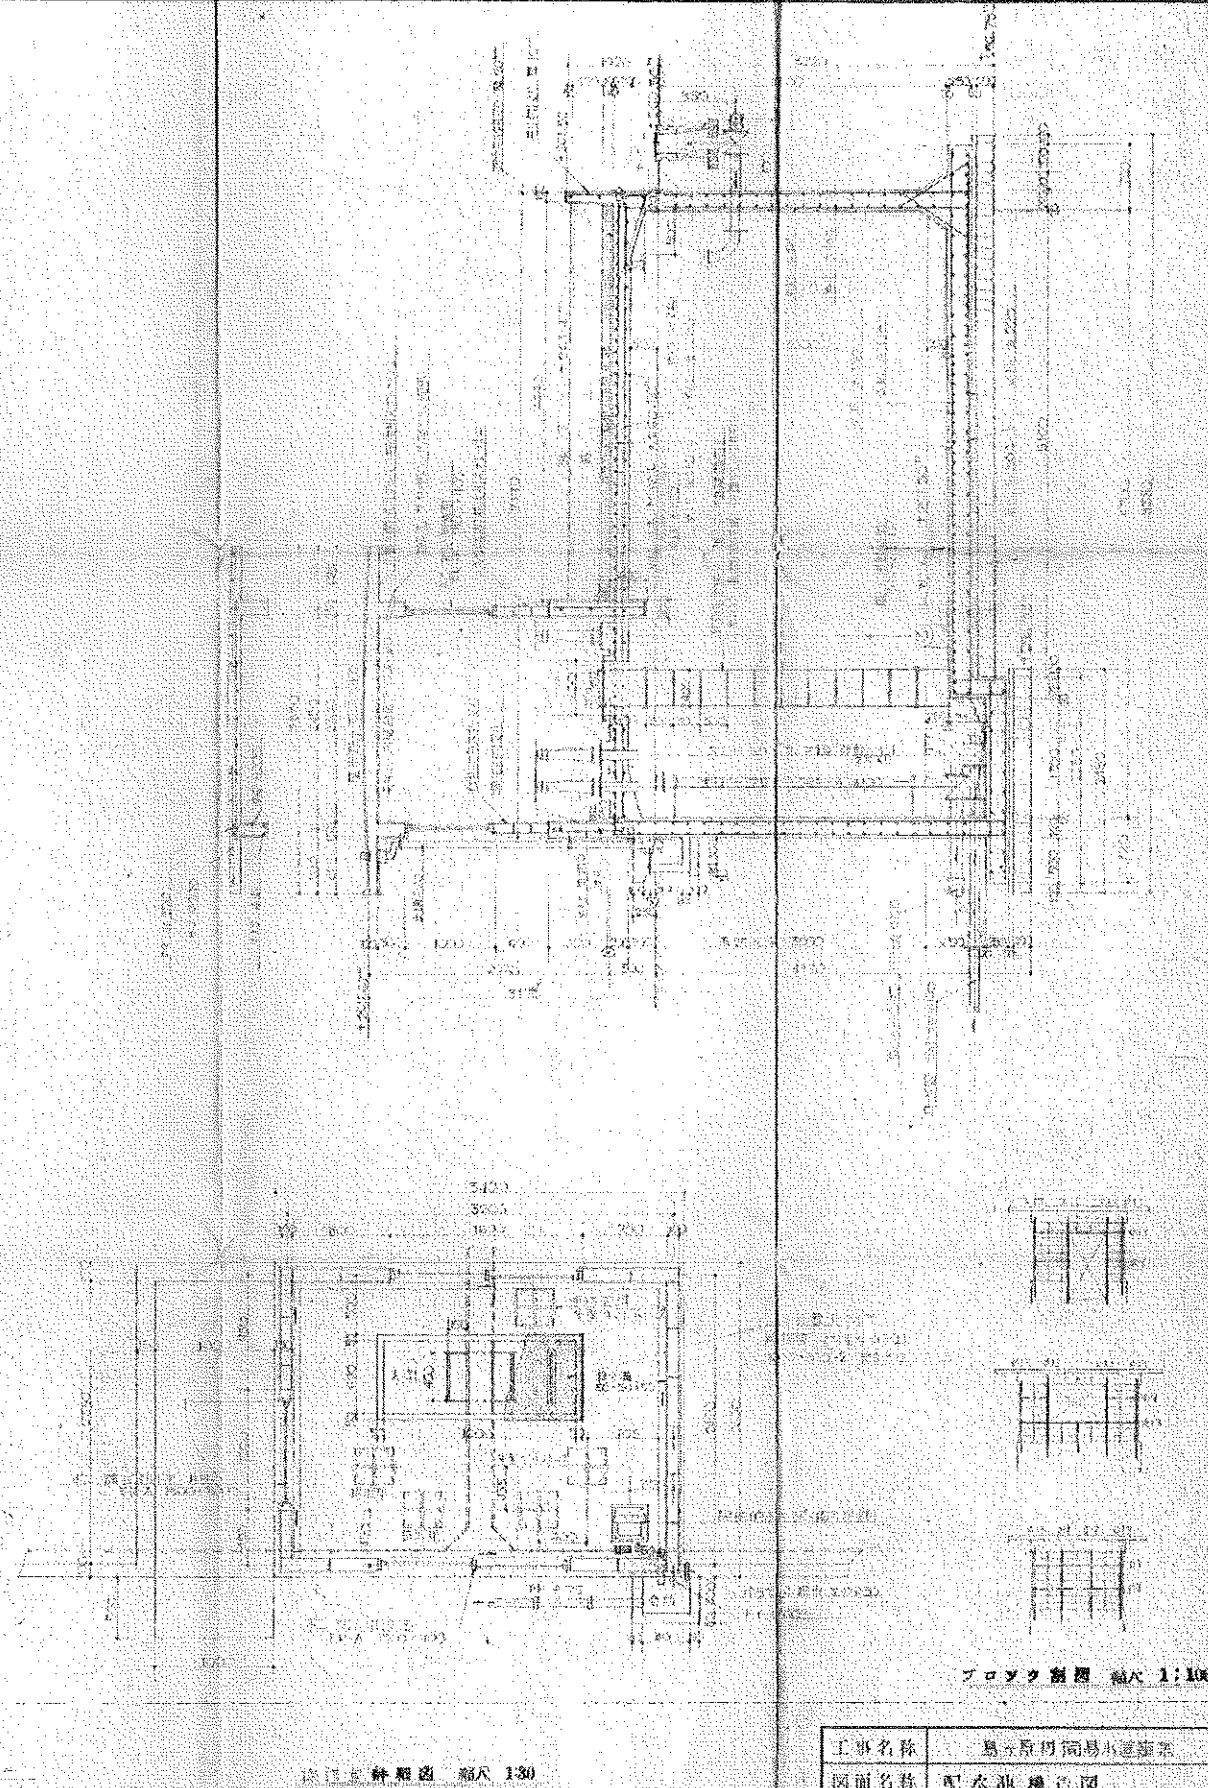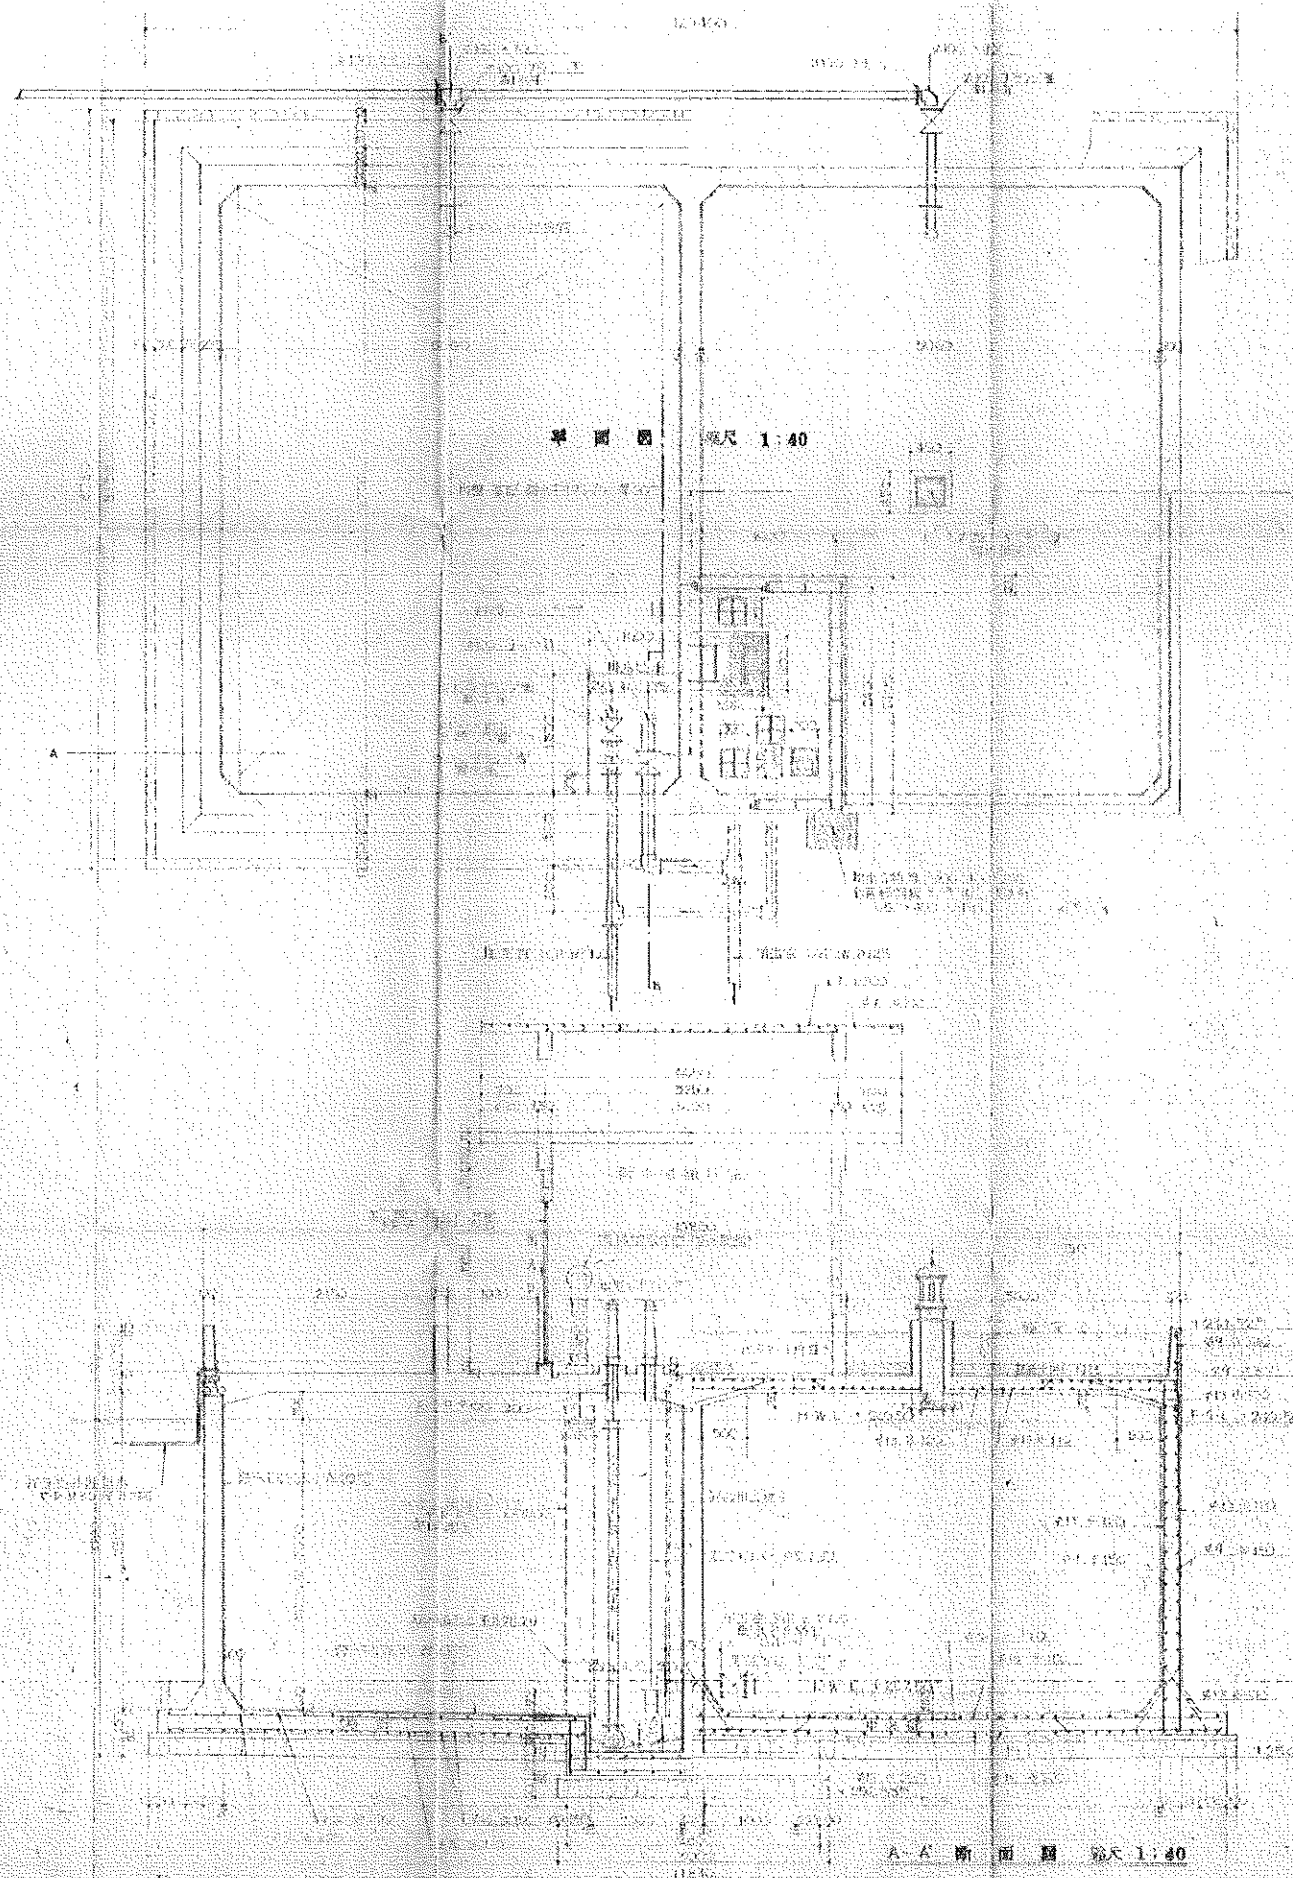


島ヶ原第1配水池 (220m³)

工事名称	島ヶ原第1配水池建設工事		
図面名称	配水池構造図		
縮尺	1:40	1:100	
年月日		印	図面番号
不二設計工務株式会社			NO. 19



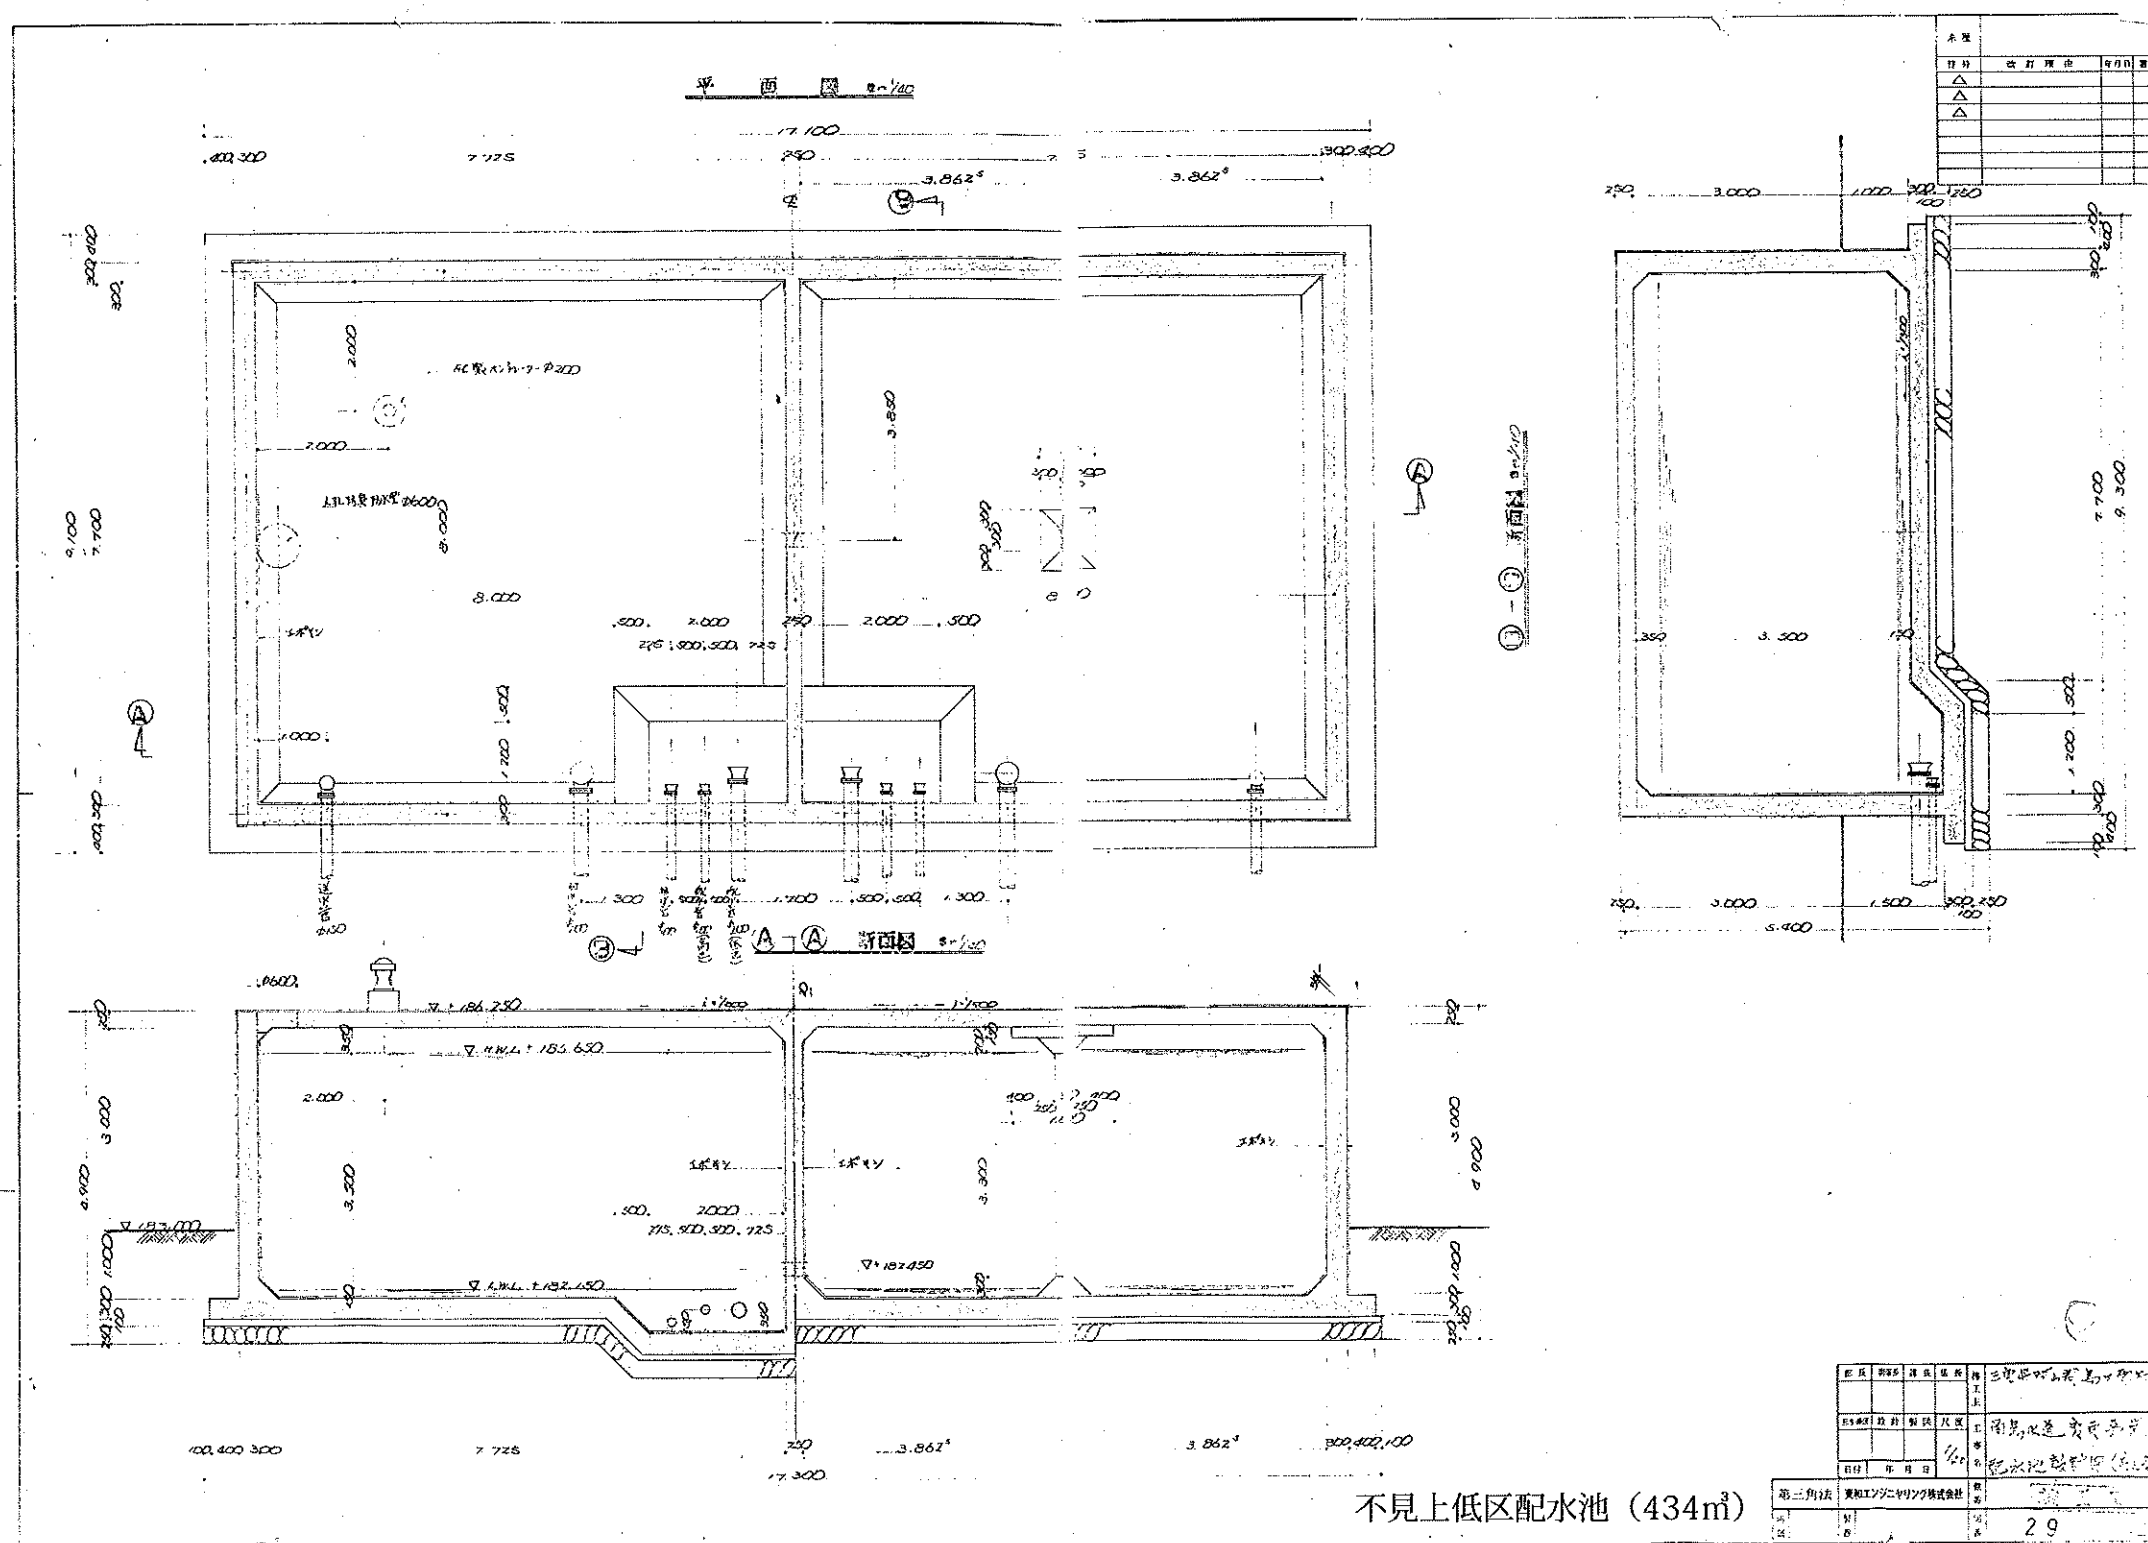


月 度	改 訂 理 由	年 月 日
△		
△		
△		

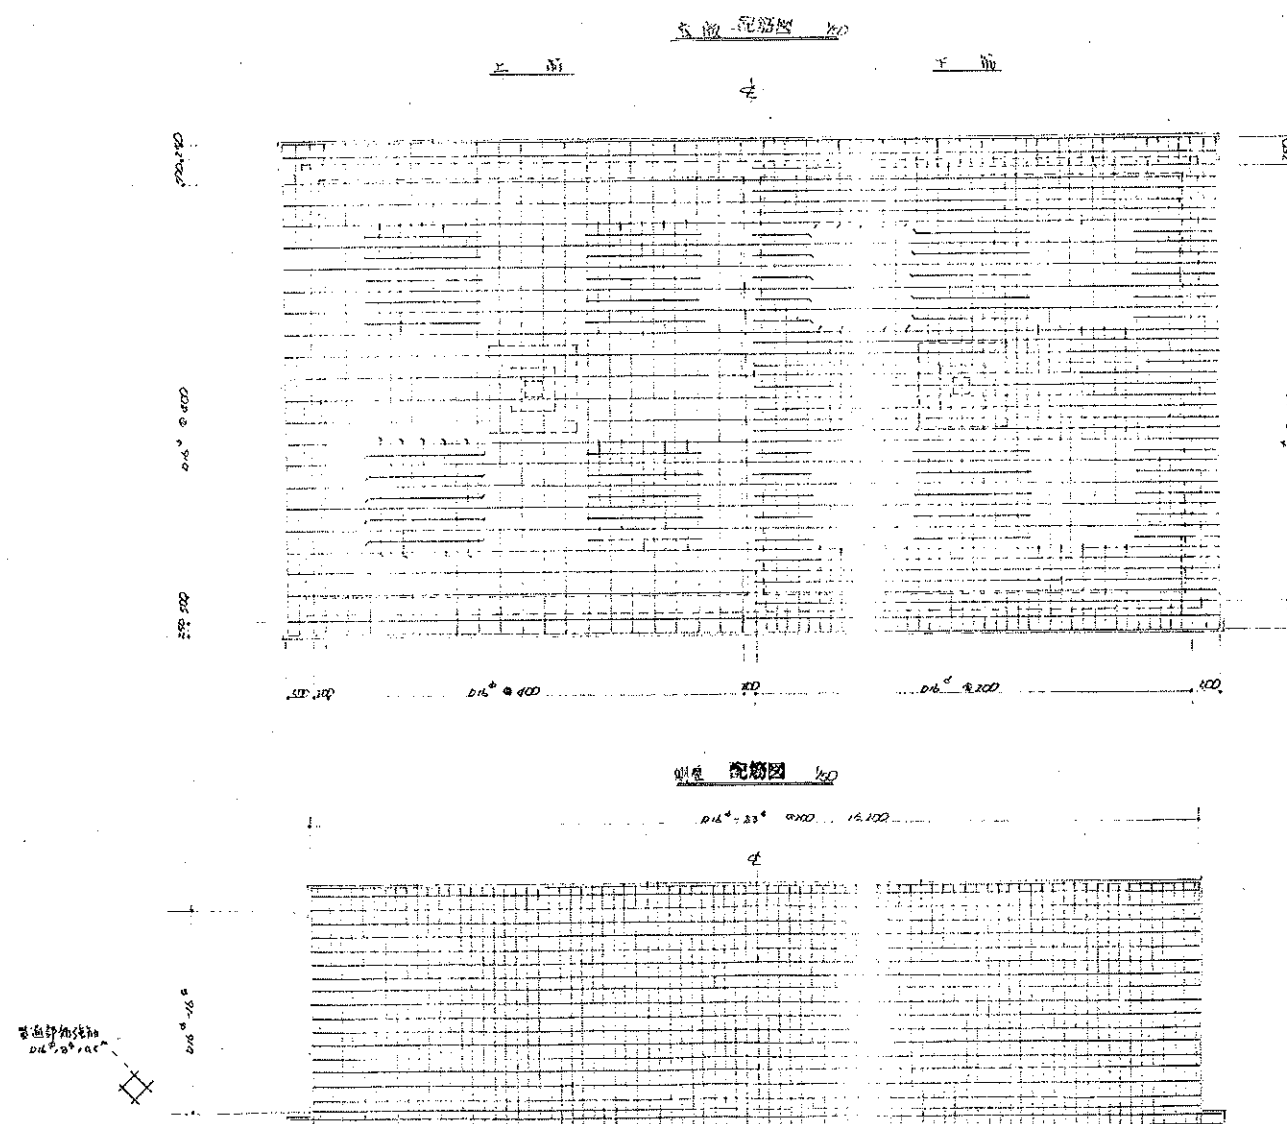
[illegible]



不見上低区配水池 (434m³)

文 据		日期	
符号	改 订 理 由	年 月 日	人
△			
△			
△			

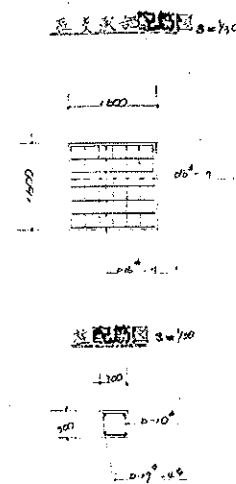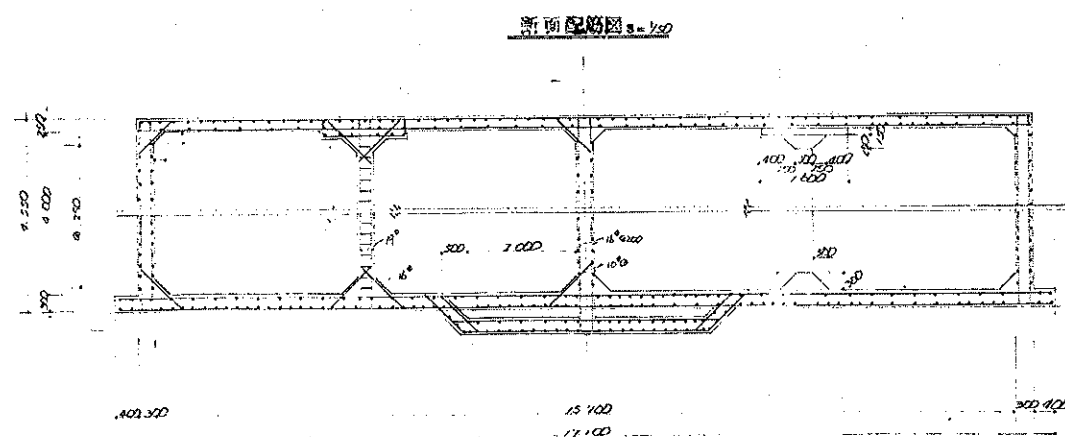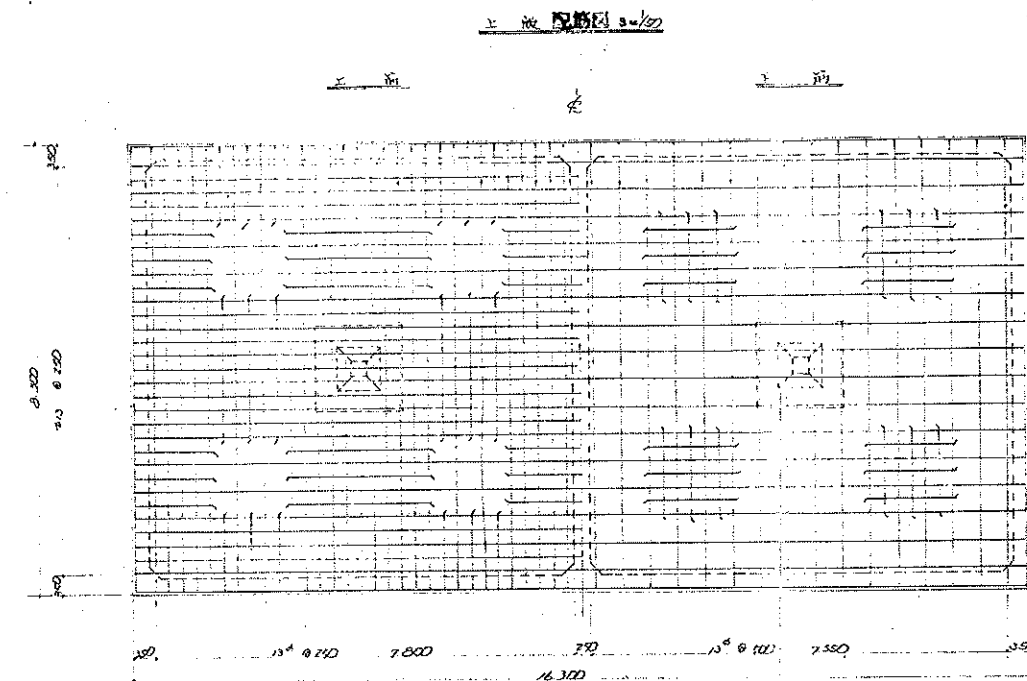[illegible]


不見上低区配水池 (434m³)

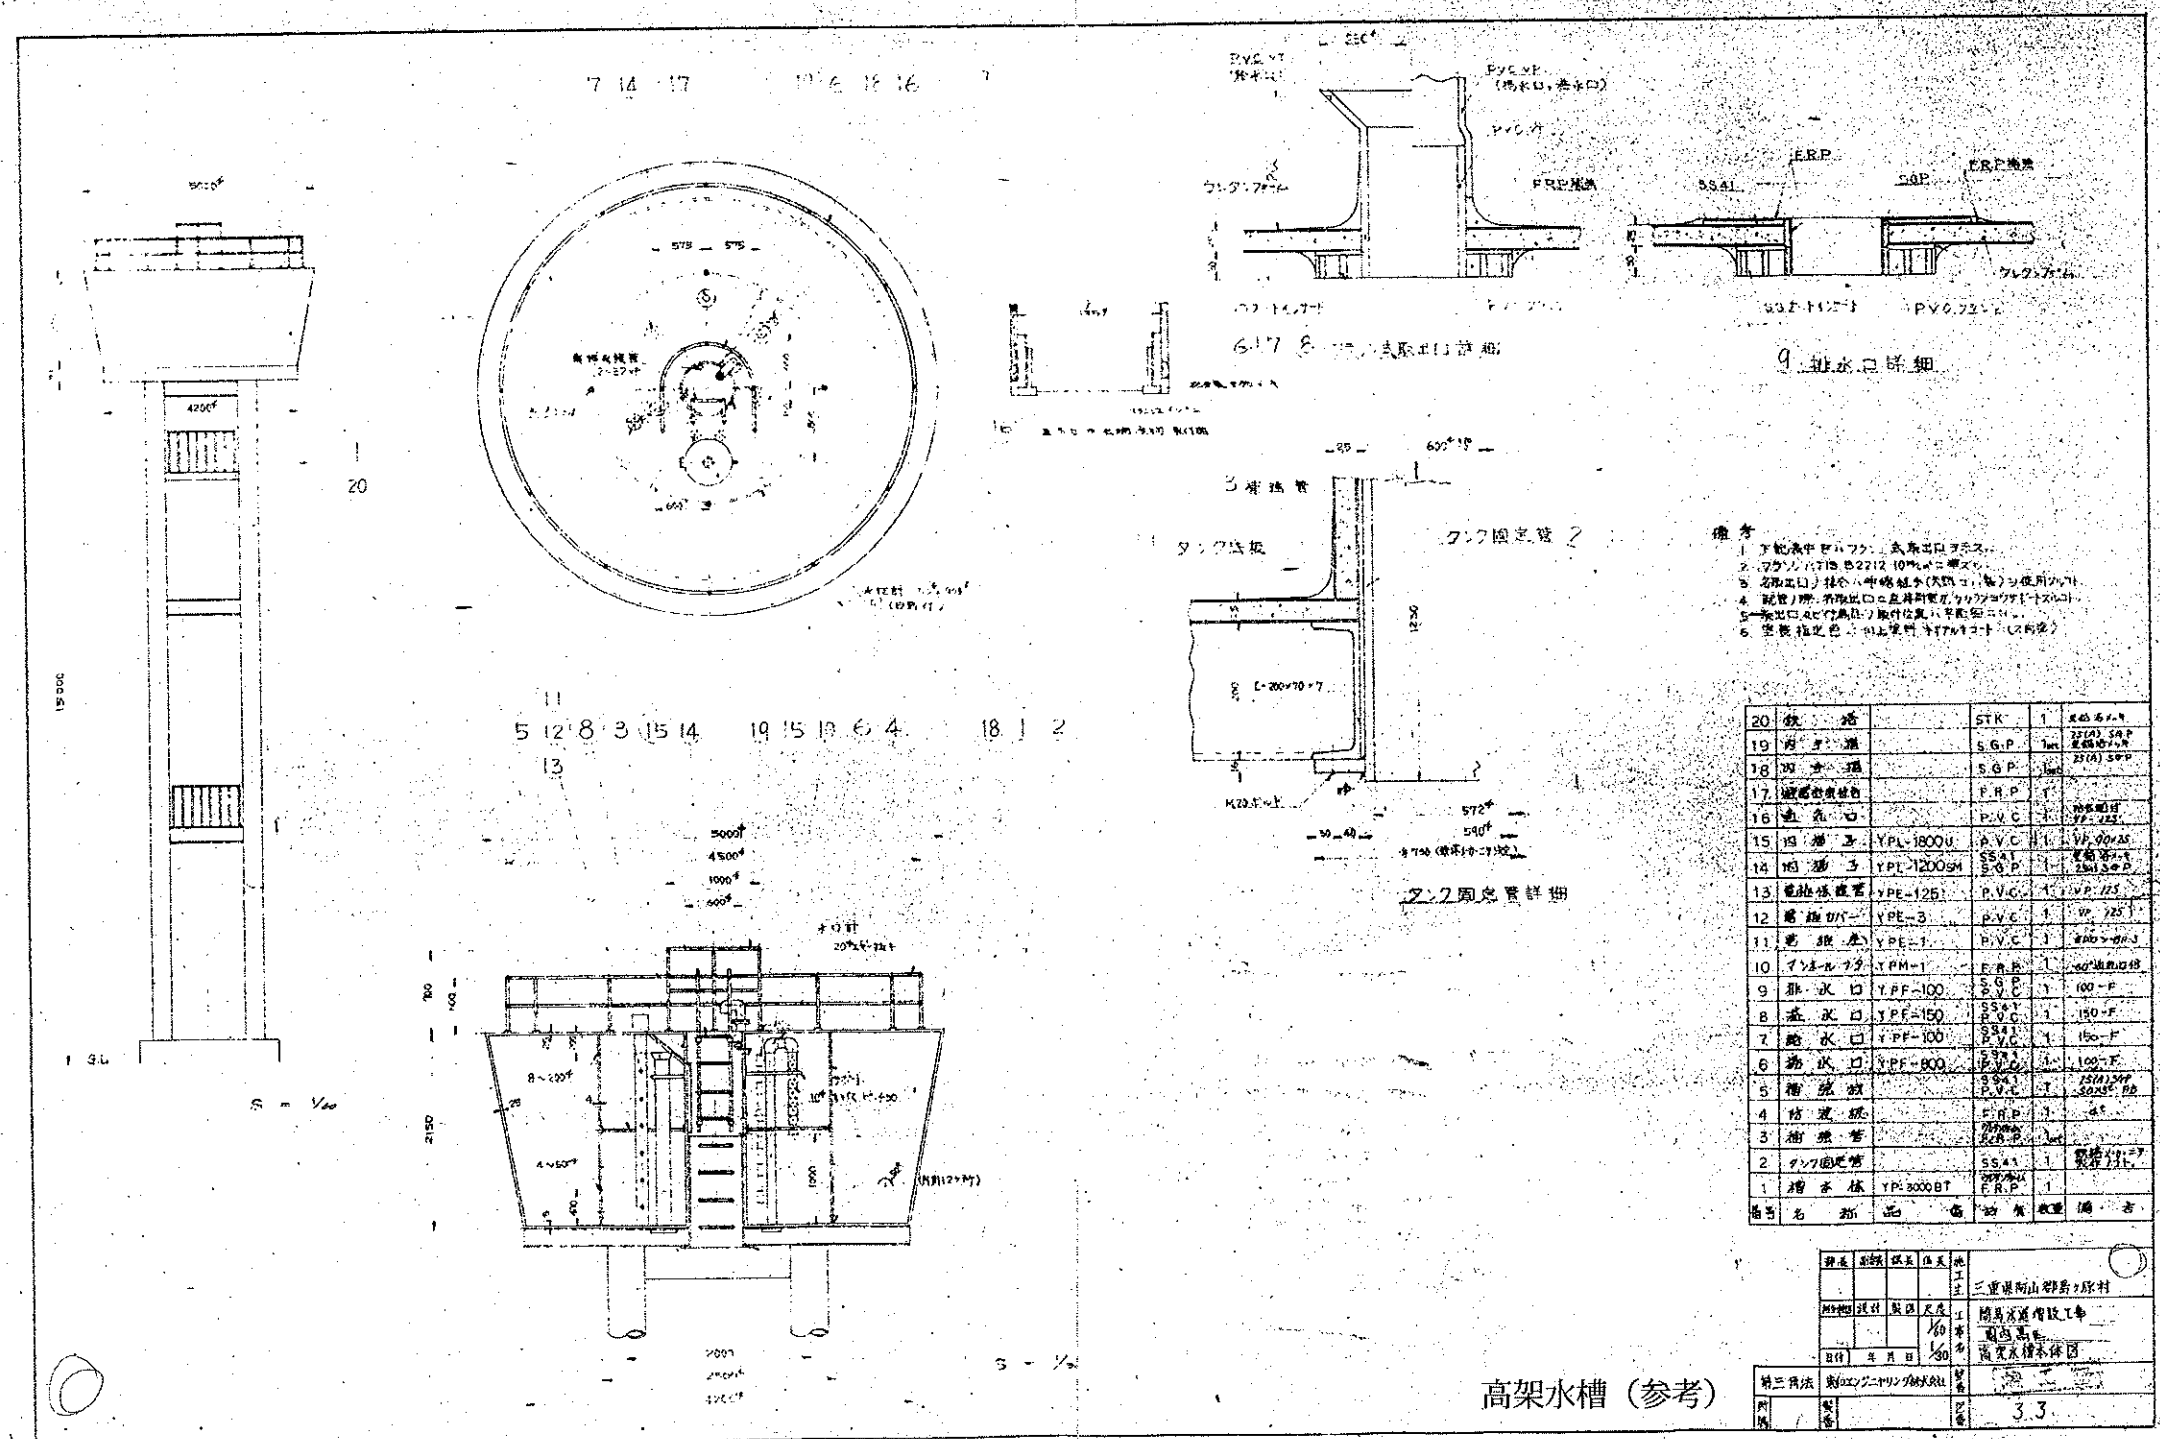

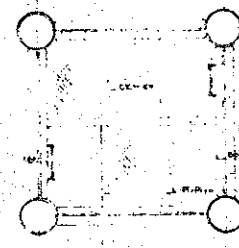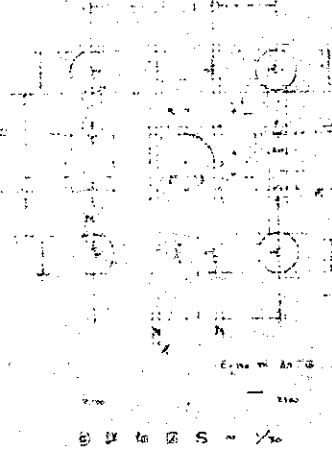


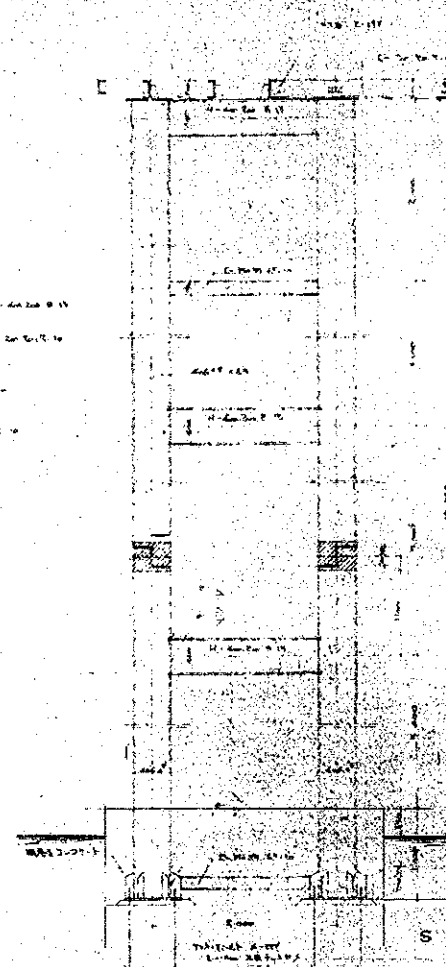

高架水槽 (参考)

$$S = 1/3n$$


